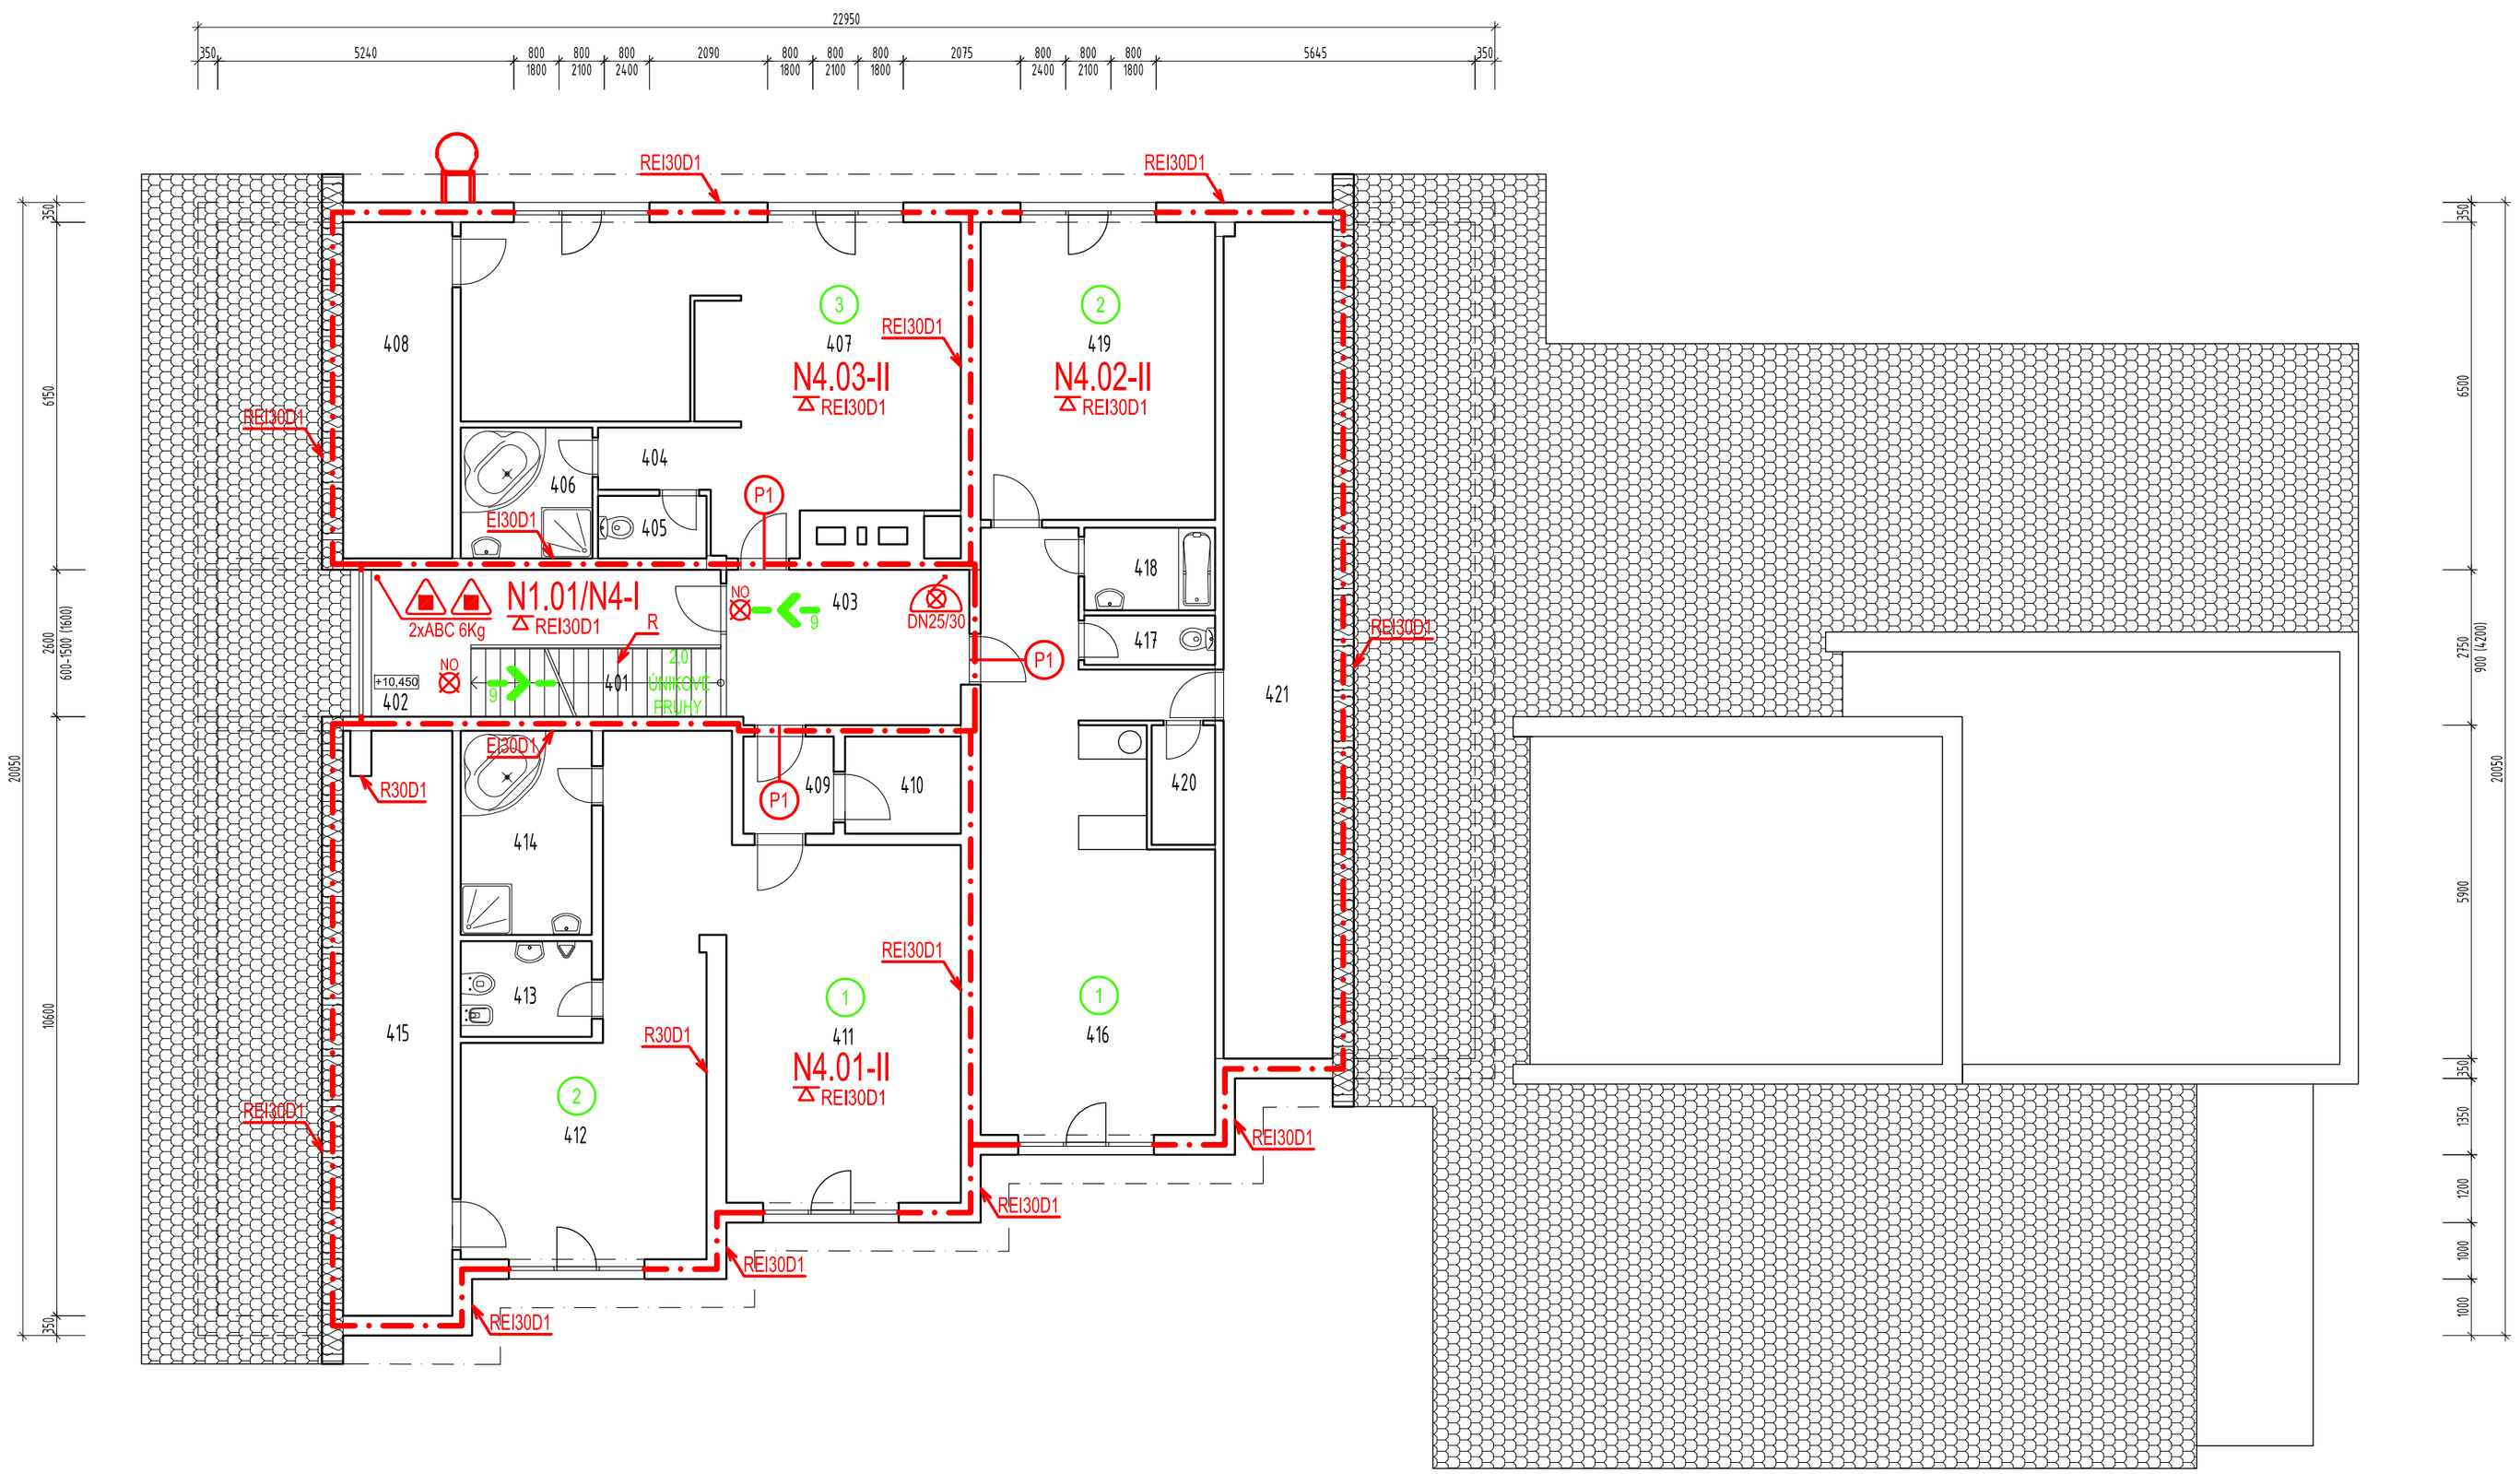

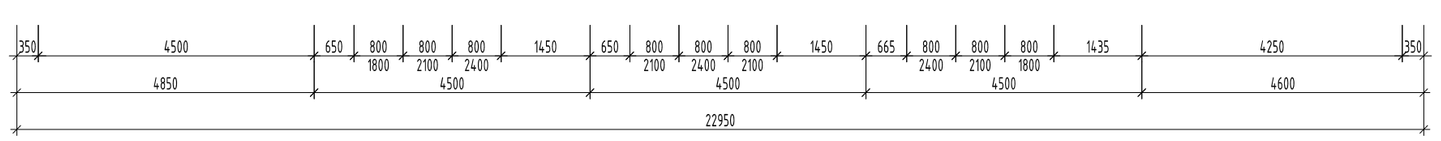

LEGENDA MIESTNOSTÍ 4.NP

Č.M.	NÁZOV	PLOCHA (m^2)
401	SCHODISKO	5,61
402	CHODBA	10,45
403	CHODBA	11,67
404	PREDSIEŇ	5,83
405	WC	2,11
406	KÚPEĽŇA	5,39
407	IZBA	35,55
408	PÔJDNY PRIESTOR	11,49
409	PREDSIEŇ	2,75
410	ŠATNÍK	3,52
411	IZBA	26,23
412	IZBA	28,23
413	WC	3,92
414	KÚPEĽŇA	8,36
415	PÔJDNY PRIESTOR	19,69
416	IZBA	35,66
417	WC	2,67
418	KÚPEĽŇA	3,39
419	IZBA	21,85
420	ŠATNÍK	2,38
421	PÔJDNY PRIESTOR	28,50

PROJEKT SKUTOČNÉHO VYHOTOVENIA 08/2014

3			
2			
1	08/2014	1.VYDANIE	Ing. Kašuba, PhD.
Číslo revízie	Dátum	Popis zmeny	Vypracoval

VYPRACOVAL	PROJEKTOVAL	ZODP. RIEŠITEL	H.I.P.	**Ing. Milan Kašuba, PhD.** ŠPECIALISTA POŽIARNEJ OCHRANY AUTORIZOVANÝ STAVEBNÝ INŽINIER
Ing. Milan Kašuba, PhD.	Ing. Milan Kašuba, PhD.	Ing. Milan Kašuba, PhD.		
STAVEBNÍK:	NDS, a.s., Mlynské Nivy 45, 821 09, Bratislava			STUPEŇ: PSS; PARÉ Č.
MIESTO STAVBY:	Liptovský Ján			DÁTUM: 08/2014
NÁZOV STAVBY	ŠKOLIACE STREDISKO NDS LIPTOVSKÝ JÁN			MIERKA: 1:100
				FORMÁT: 8 xA4
OBJEKT				ZÁK. ČÍSLO:
ARCH. ČÍSLO	OBSAH VÝKRESU: PÔDORYS 4.NP			PROFESIA: POŽIARNA OCHRANA; POR. Č.: P005